


$L - 185.68 + 89.68 = 275.36\text{м.}$

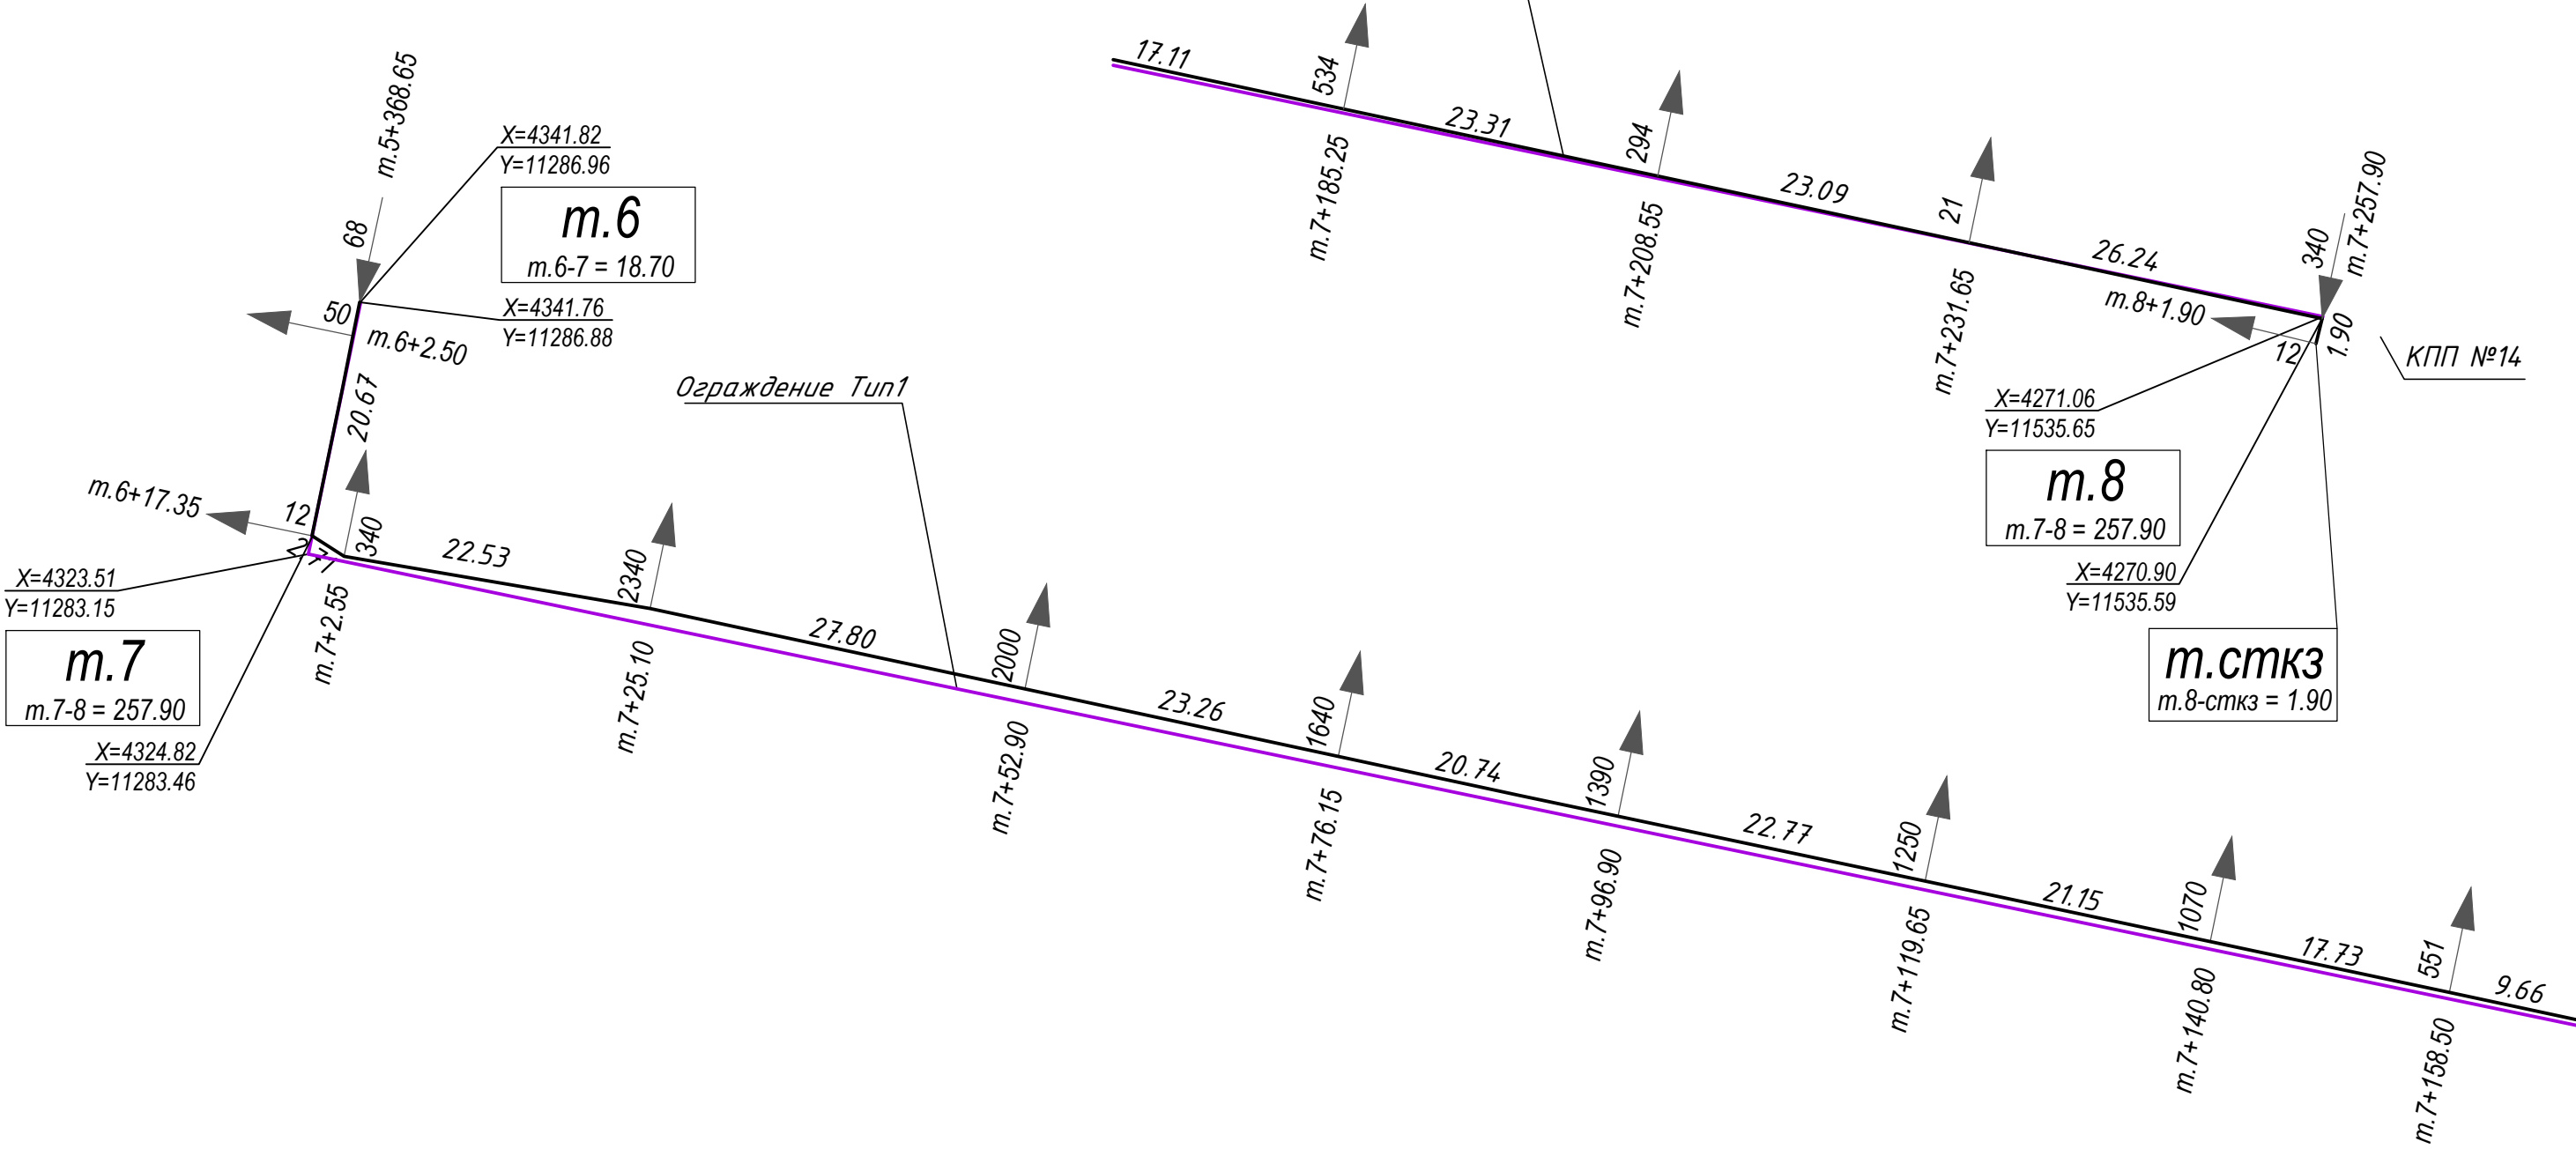

Условные обозначения:

- $m.1+276.85$ проектное значение размера ограждения, м.
- 10.00 фактическое значение размера между точками, м.
- $X=4145.70$
 $Y=10829.03$ проектное положение угла ограждения, м.
- $m.1$ проектный номер угла поворота ограждения
- $m.1-2 = 277.31$ проектное значение размера ограждения, м.
- $X=4145.69$
 $Y=110828.99$ фактическое положение угла ограждения, м.
- 25 фактическое отклонение оси ограждения от проектного положения, мм.

						25-2023 – ГП			
						Заказчик: ООО "ХовСервис" № 52-1125			
Изм.	Кол.	Лист	Ндок.	Подпись	Дата	«Реконструкция ограждения территории ОАО «Гродно Азот» по проспекту Космонавтов, 100 в г. Гродно»	Стадия	Лист	Листов
					2025		С	1	1
Прораб						Исполнительная съемка планового положения ограждения территории на участке от м.6 до м.8 +1.90.	ИП Бобко Григорий Владимирович +375297852077 Св-во №0831353		
Геодезист	Бобко Г.В.			13.11					