

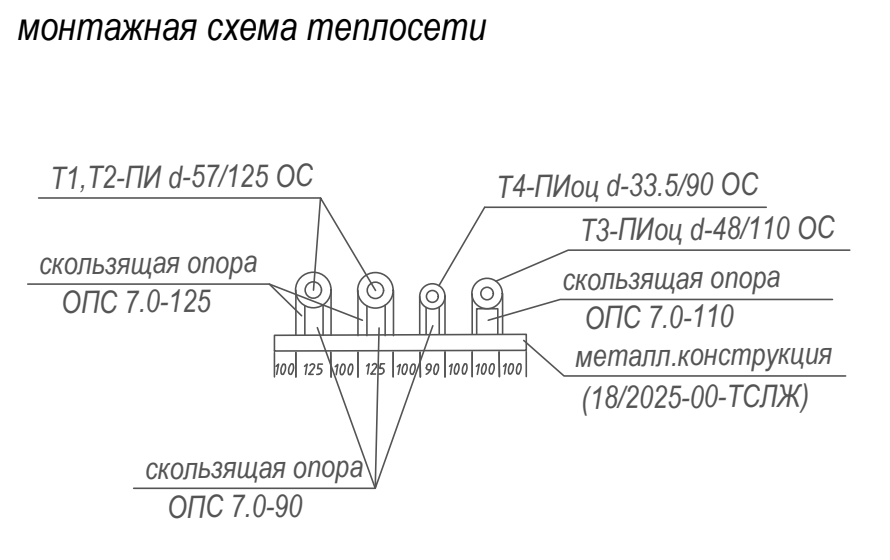
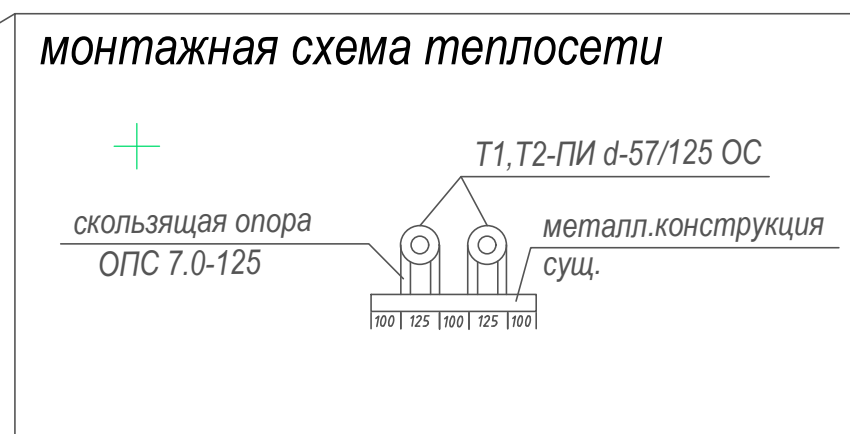
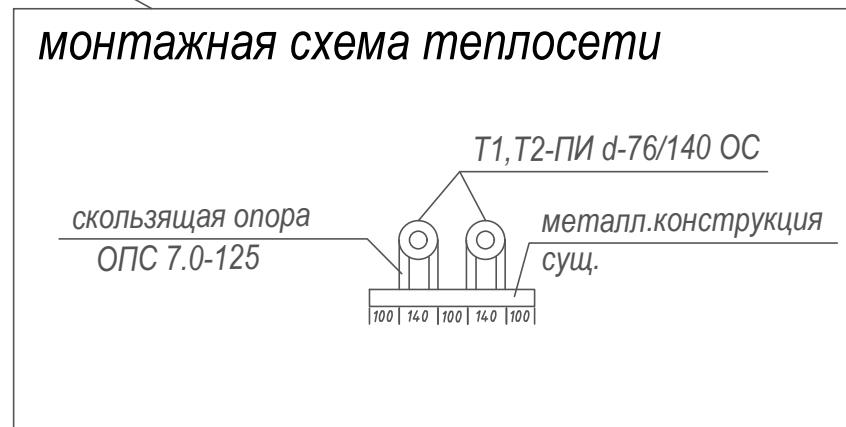
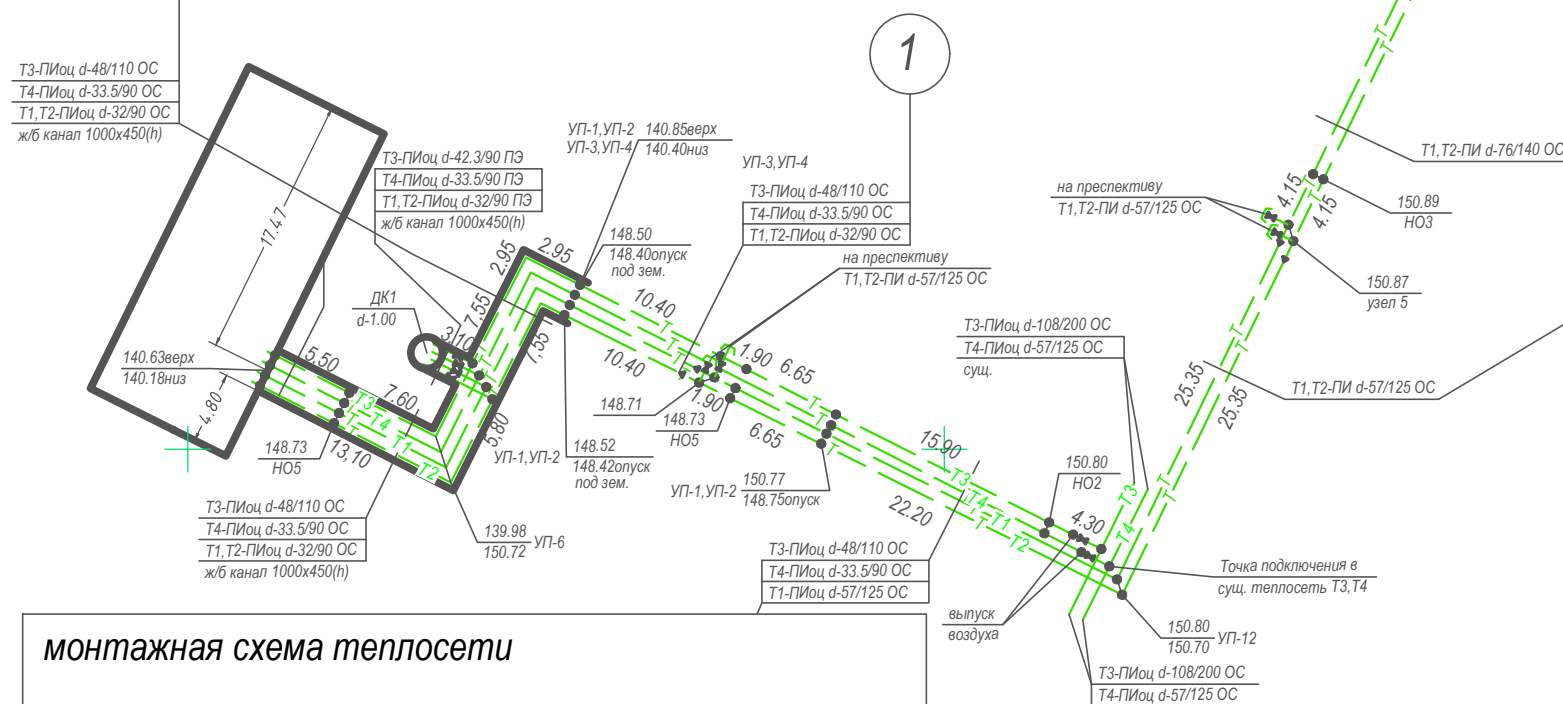
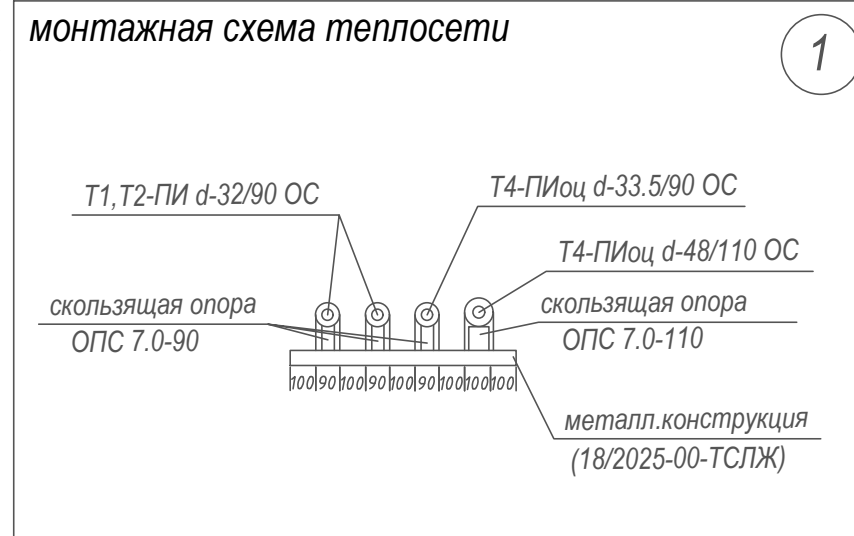


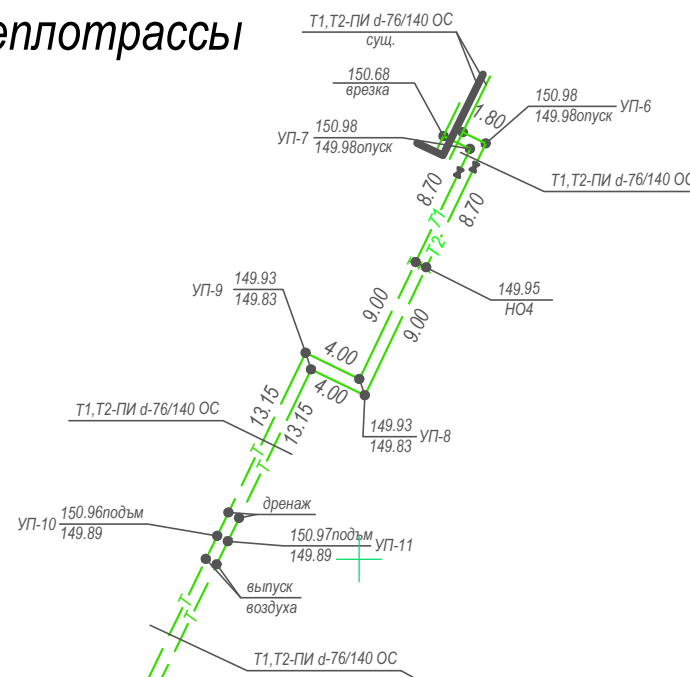

Утвердил главный инженер
ООО "РомДимСтрой"

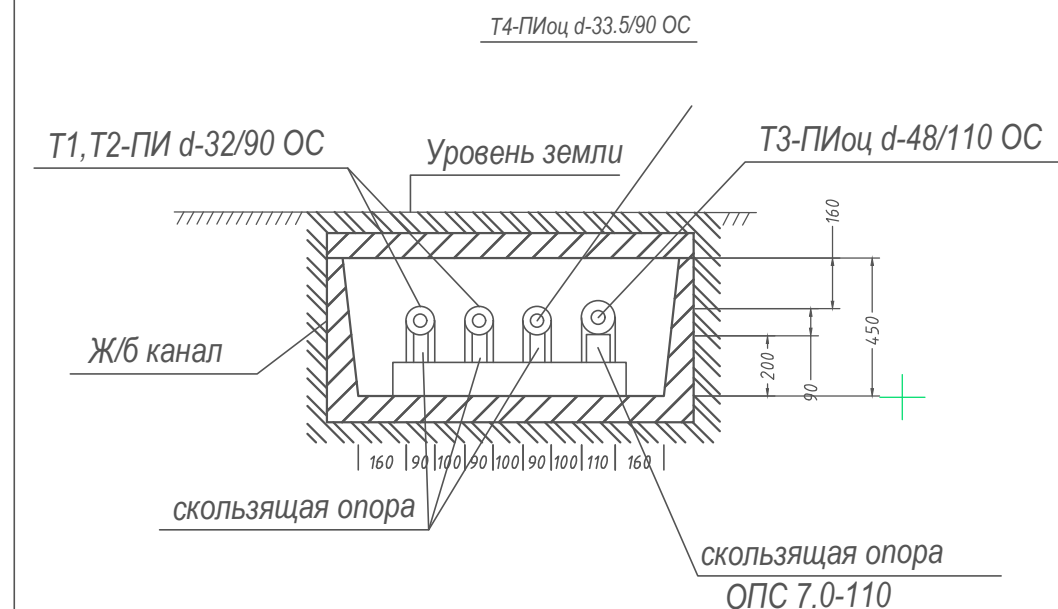

						18/2025-00-ТС		
						Реконструкция временного склада хранения готовой продукции в производственное здание для упаковки и отгрузки продукции по адресу: г. Волковыск ул. Октябрьская, 5		
Изм.	Кол.	Лист	Ндк.	Подпись	Дата	Заказчик: ООО "РомДимСтрой"	Стадия	Лист
							С	1
								1
Геодезист	Бобко Г.В.			08.26	Исполнительная схема планово-высотного расположения теплосети.	ООО "РомДимСтрой"		